


Neubau 110-kV-Trasse HT 2001 Frankfurt Nord - Wulkow

Mast Nr. 19F - Mast Nr. 23F

Gemarkung: Frankfurt (Oder) Flur: 155 Mast Nr. 19F - Mast Nr. 23F

- private Wege/Straßen
- temporäre Flächen
- Blaeintragung entspricht Deckblattänderung
- Grüneintragung entspricht Deckblattänderung

- lfd. Nr. temporäre Inanspruchnahme
- Sortiernummer (intern) für Flurstück mit Rechtserwerb
- Tragmast
- Abspannmast
- Bestandsmast wird demontiert
- Planfeststellung im benachbarten Bundesland

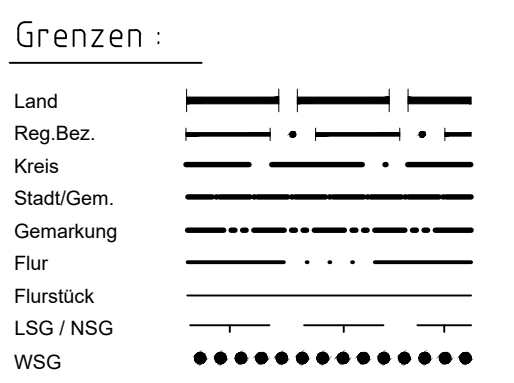

Baufirma	Trassierungsfirma	E:DIS Netz GmbH Langewahler Straße 60 15517 Fürstenwalde/Spree
Revision	Trassierung	Maßstab: 1:2000
Aufg.	Aufg. 11.2016 Kaden	Benennung Rechtserwerbsplan Zuwegungen
Gez.	Gez. 11.2019 I.Maut	
Gepr.	Gepr. 11.2019 Zimmermann	
Fortführungsoriginal		Zeichnungsnummer RZ_HT2001_019F_023F Seite 04
Bearb.	Gepr.	
Datum Name		Blatt: 01
Blatt: 05		
LTB 2. Änderung 10.2025 I.Maut	edis	
LTB 1. Änderung 10.2023 I.Maut	Ers. f.:	
Zust. Änderung Datum Name Urspr.	Ers. d.:	

Hinweis:
Die ON 88-97 sind im Mastfeld 1U-A zu finden!

Gemarkung Frankfurt (Oder)
Flur 155

Gehört zum Planfeststellungsbeschluss
des LBGR, Az.: 27.2-1-195

