


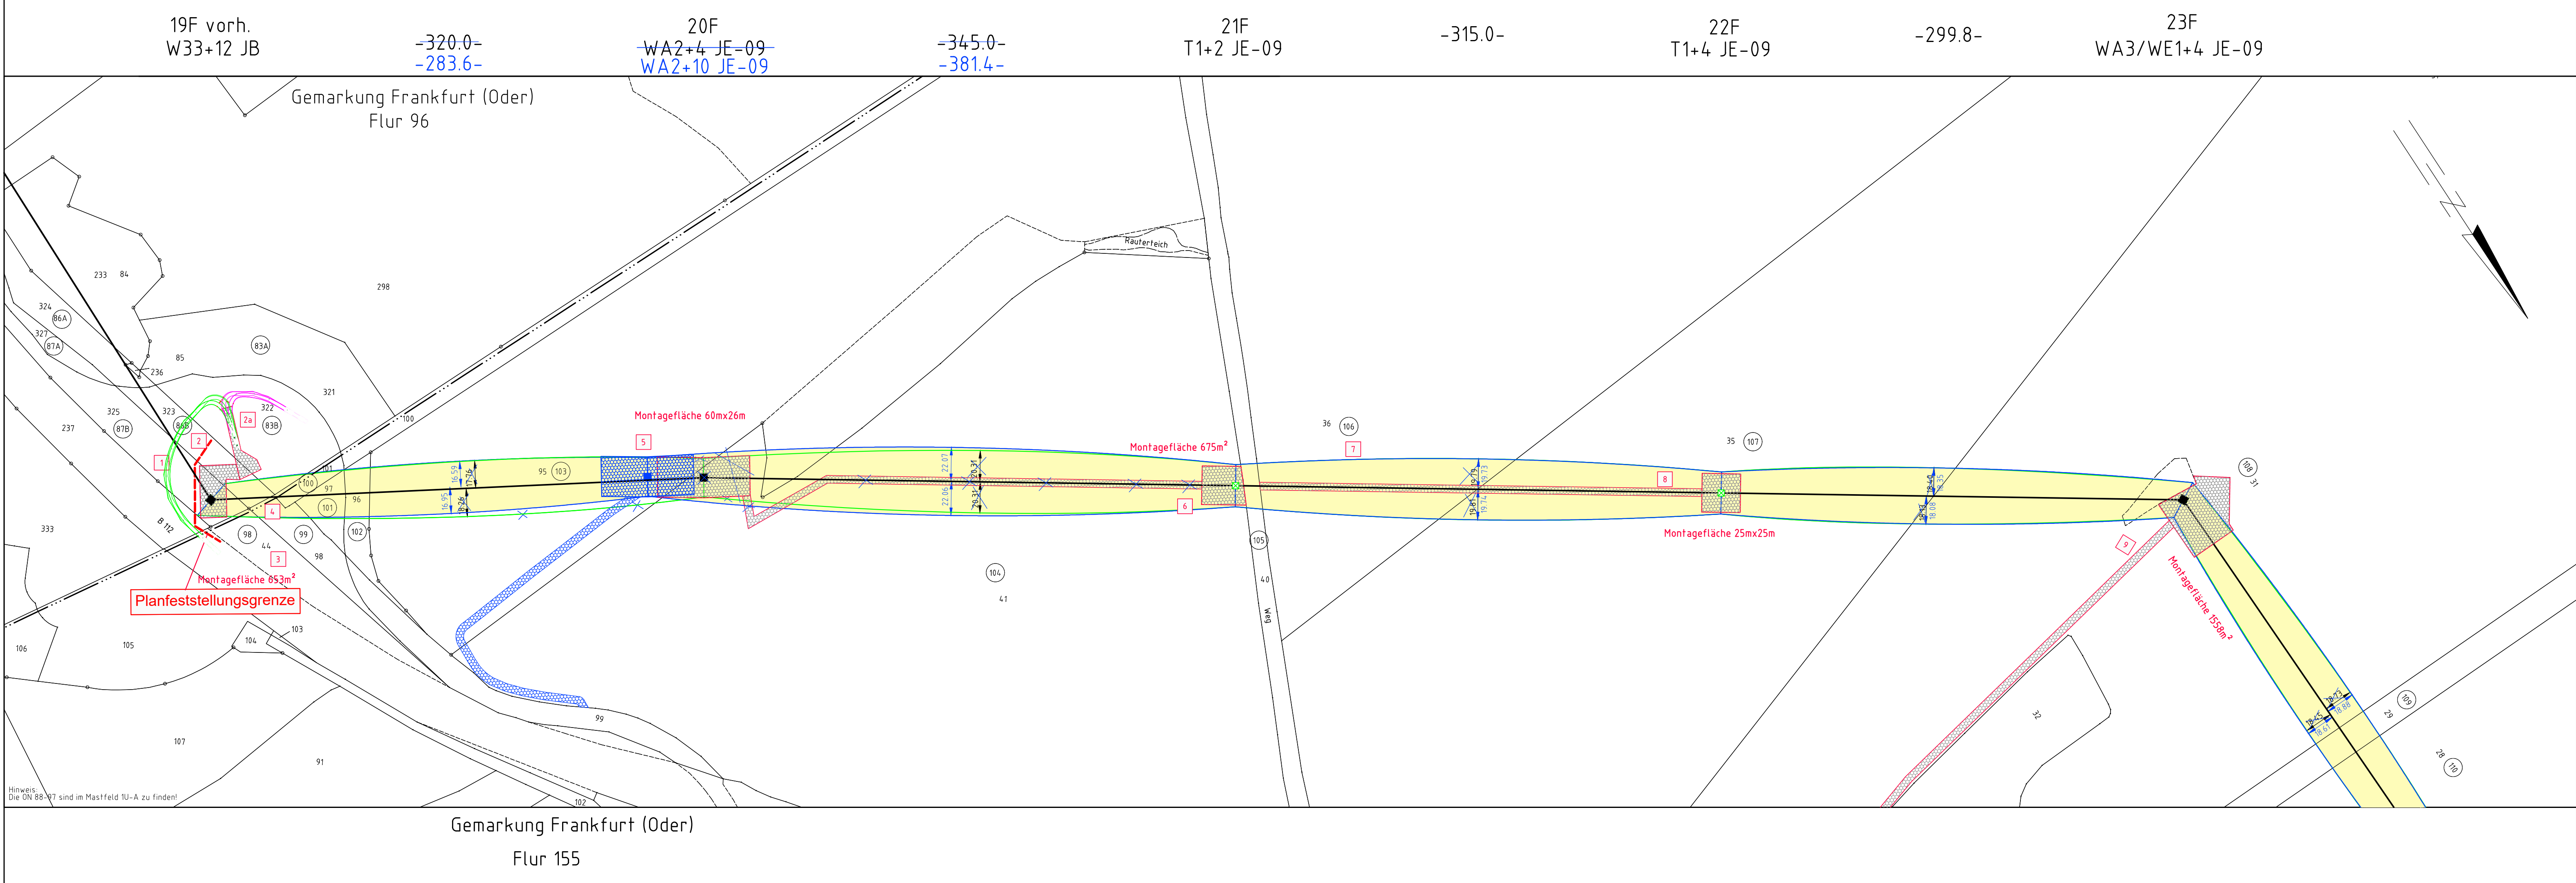

Neubau 110-kV-Trasse HT 2001
Frankfurt Nord - Wulkow

Mast Nr. 19F - Mast Nr. 23F

Gemarkung: Frankfurt (Oder) Flur: 155 Mast Nr. 19F - Mast Nr. 23F

- private Wege/Straßen
- temporäre Flächen
- Blaueintragung entspricht Deckblattänderung
- Grüneintragung entspricht Deckblattänderung

- lfd. Nr. temporäre Inanspruchnahme
- Sortiernummer (intern) für Flurstück mit Rechtserwerb
- Tragmast
- Abspannmast
- Bestandsmast wird demontiert
- Planfeststellung im benachbarten Bundesland

Grenzen :

- Land
- Reg.Bez.
- Kreis
- Stadt/Gem.
- Gemarkung
- Flur
- Flurstück
- LSG / NSG
- WSG

Baufirma	Trassierungsfirma	E.DIS Netz GmbH Langewahler Straße 60 15517 Fürstenwalde/Spree	
Revision	Trassierung	Maßstab : 1:2000	
Aufg.	Aufg. 11.2016 Kaden	Benennung Rechtserwerbsplan Zuwegungen	
Gez.	Gez. 11.2019 I.Maut		
Gepr.	Gepr. 11.2019 Zimmermann		
Fortführungsoriginal		Zeichnungsnummer RZ_HT2001_019F_023F	
		Blatt: 01	
		Bl. 05	
		Ers. f.: Ers. d.:	