


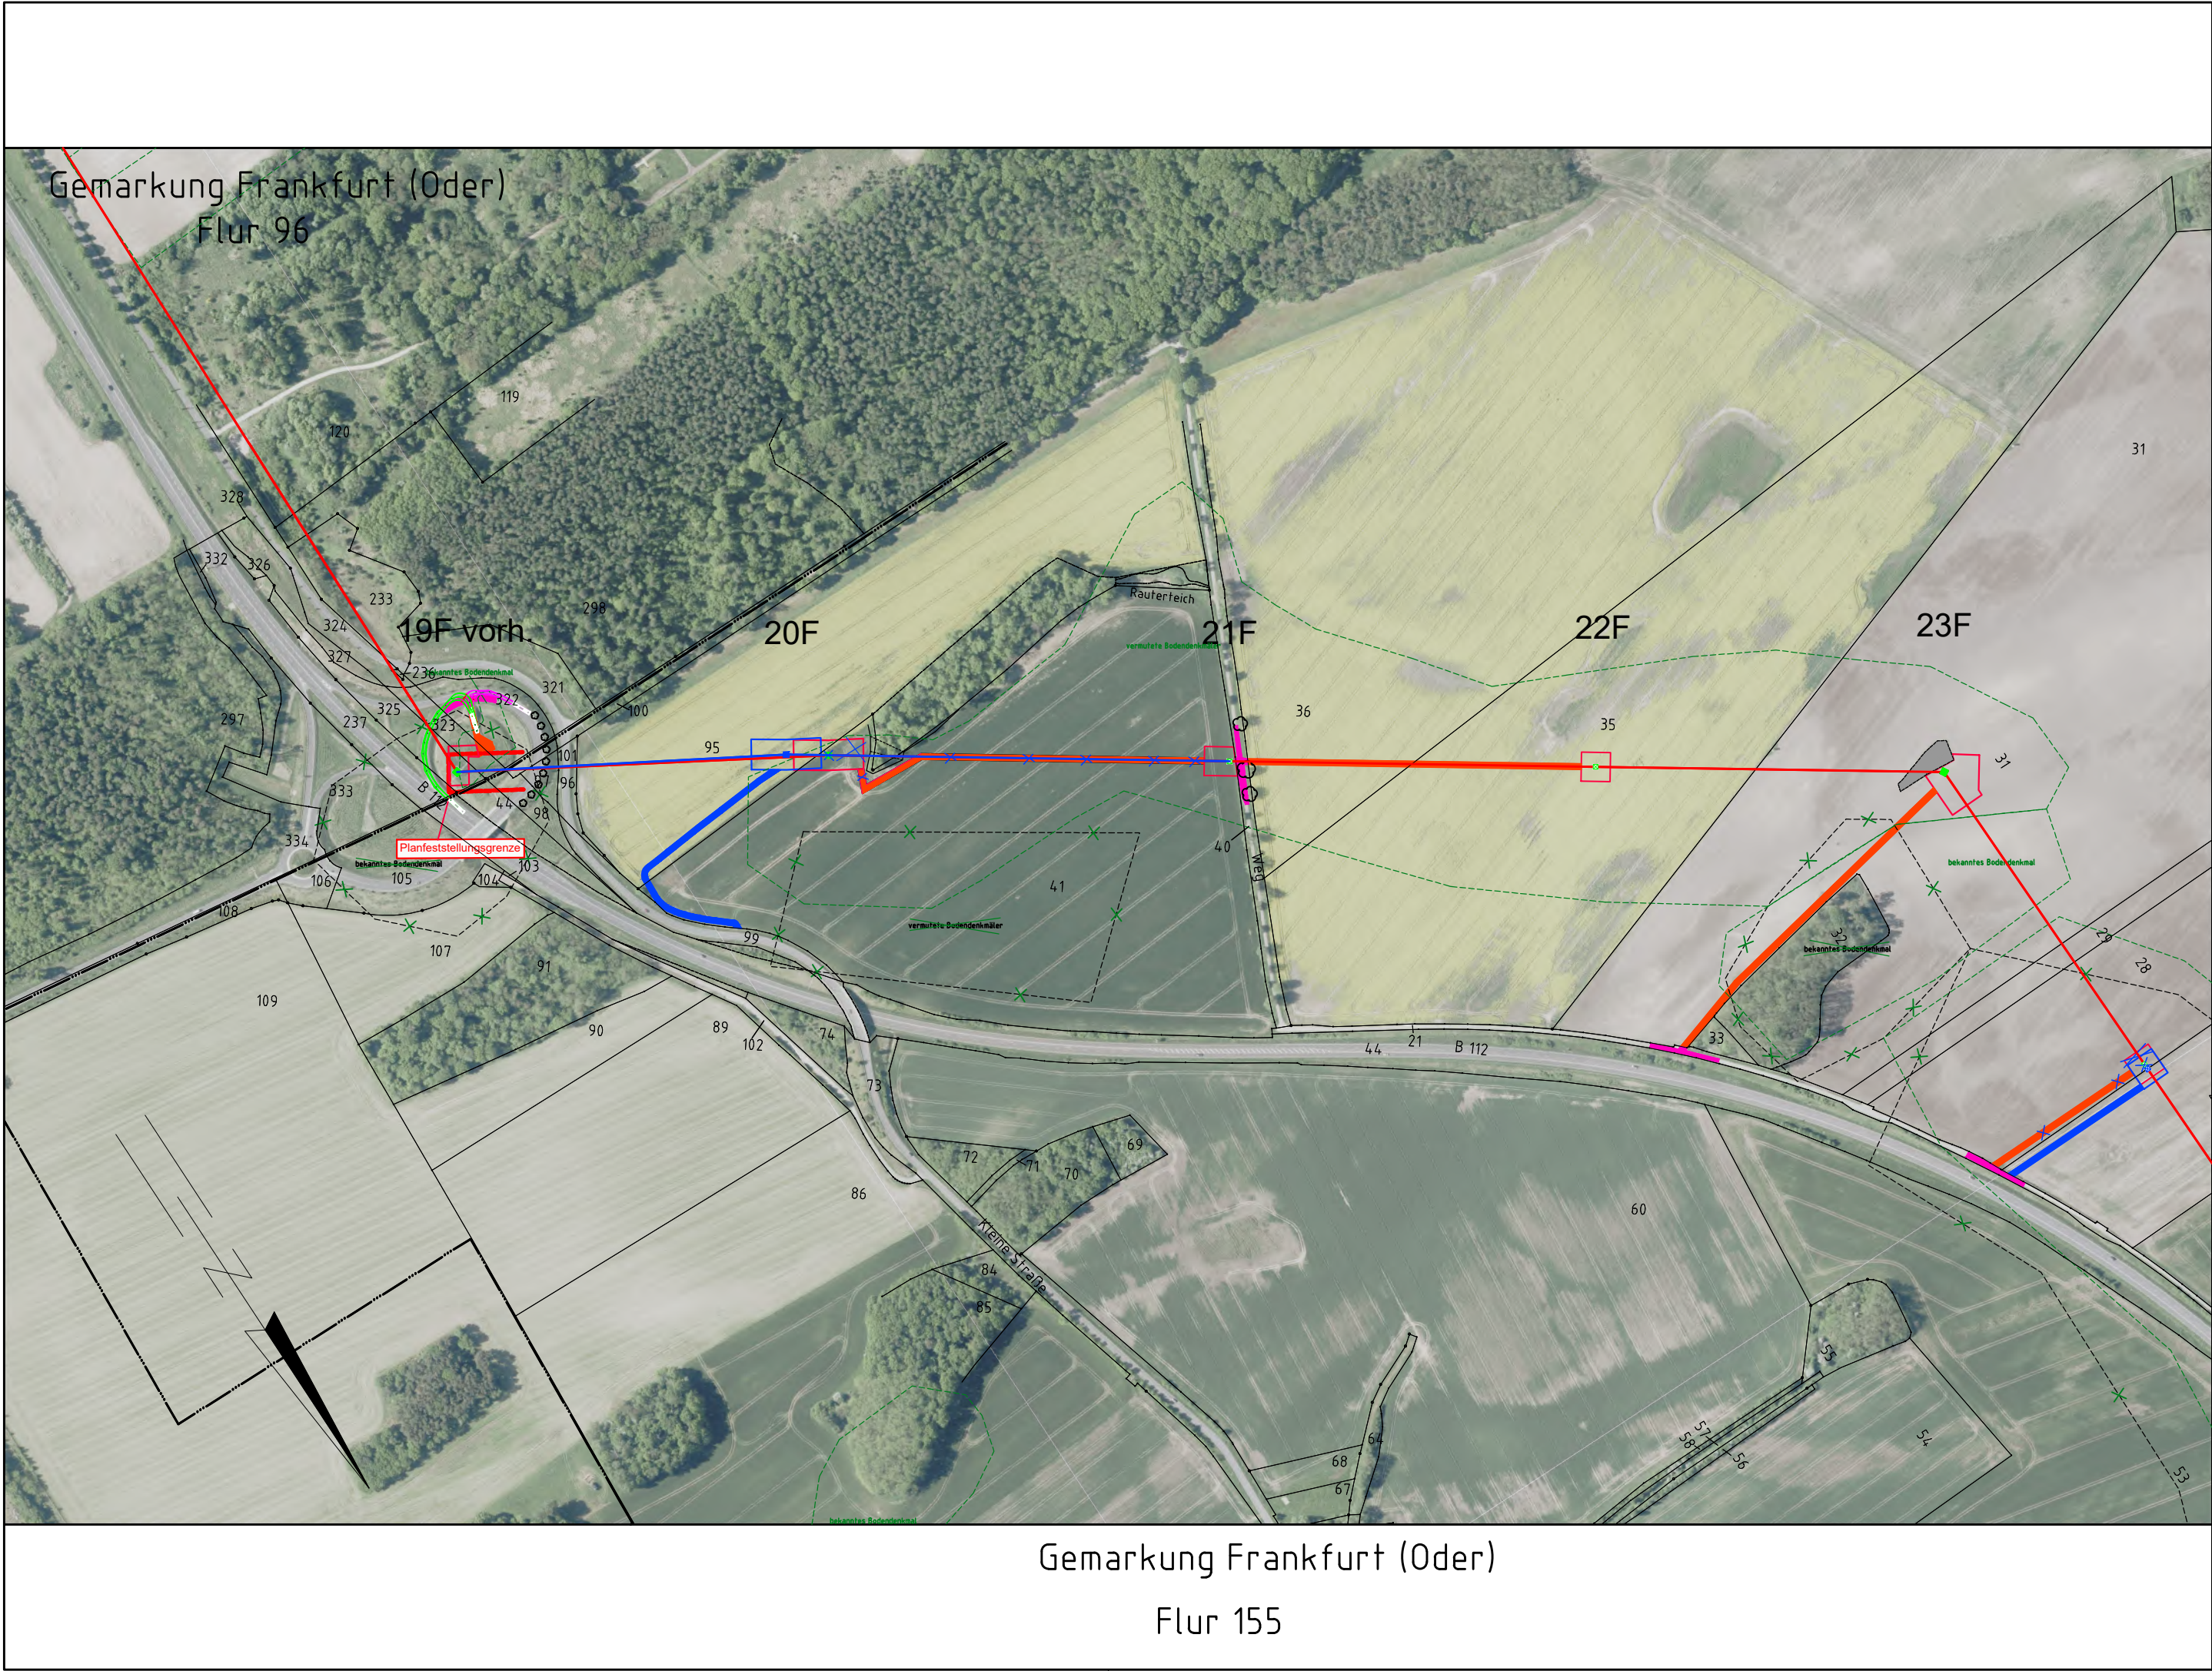

Neubau 110-kV-Trasse HT 2001
Frankfurt Nord - Wulkow

Mast Nr. 19F - Mast Nr. 23F

- private Wege/Straßen
- öffentliche Wege/Straßen
- Zuwegung
- Blaueintragung entspricht Deckblattänderung
- Grüneintragung entspricht Deckblattänderung
- Montage-/Demontagefläche

Bezugssystem Lage: ETRS89, UTM Zone 33
Kartengrundlage: ALK (07/2015)
Grundlage: Digitale Orthophotos Datum: 18.11.2019

Baufirma				Trassierungsfirma				E.DIS Netz GmbH Langewahler Straße 60 15517 Fürstenwalde/Spree					
				 LTB Leitungsbau GmbH Friedrich-List-Str. 27 01445 Radebeul									
Revision				Trassierung				Maßstab : 1:5000					
Aufg.				Aufg.		11.2016						Kaden	
Gez.				Gez.		11.2019						I.Maut	
Gepr.				Gepr.		11.2019						Zimmermann	
Fortführungsoriginal								Benennung					
				Bearb.				Zuwegungsplan					
				Gepr.									
				Datum		Name							
								Zeichnungsnummer					
LTB		2. Änderung		10.2025		Martin		ZP_HT2001-019F-023F				Blatt: 01	
LTB		1. Änderung		10.2023		I.Maut						Bl. 04	
Zust.		Änderung		Datum		Name		Urspr.		Ers. f.:		Ers. d.:	