37F
WA2+0 JE-09

-304.6-

38F
WA3/WE1-4 JE-09

~~-109.7-~~
-110.5-

Portal
UW ~~gepl.~~

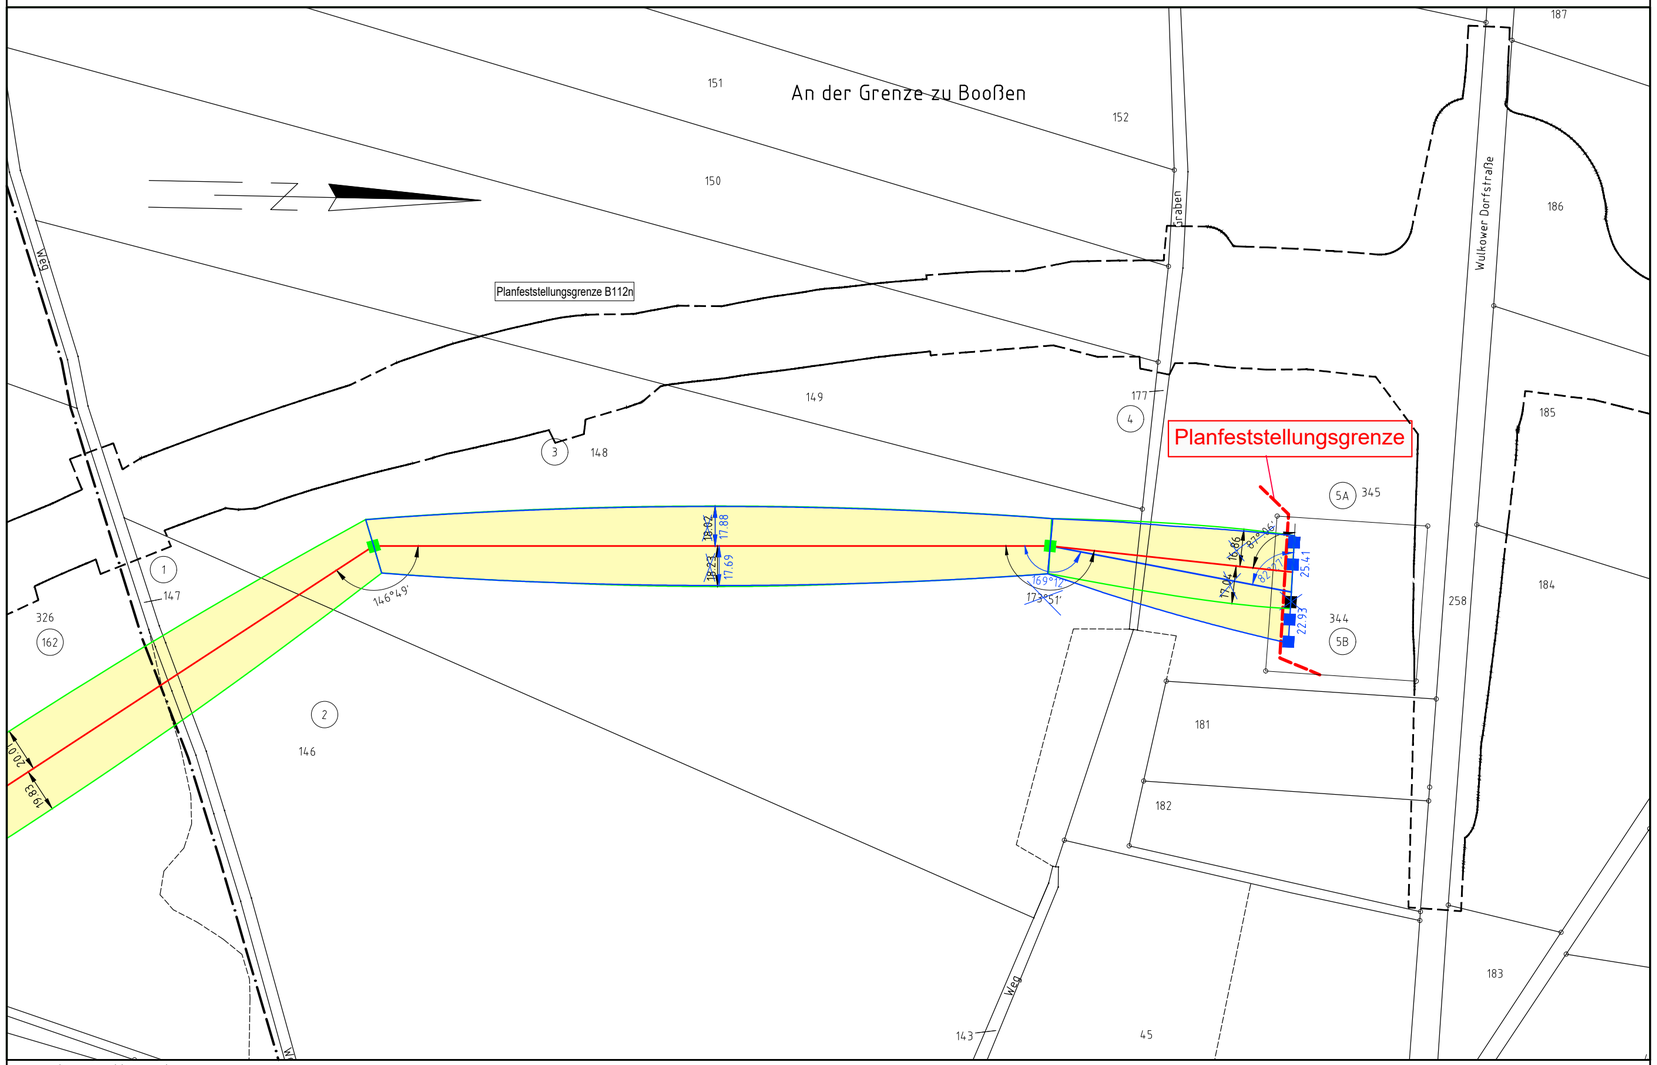

Landkreis
Frankfurt (Oder)
Gemeinde
Frankfurt (Oder)

Landkreis Märkisch-Oderland
Gemeinde Lebus

Gemarkung Wulkow bei Booßen
Flur 1

Gehört zum Planfeststellungsbeschluss
des BGR Az.: 27.2-1-195

e.dis

Neubau 110-kV-Trasse HT 2001
Frankfurt Nord - Wulkow

Mast Nr. 37F - UW gepl.

Gemarkung: Wulkow bei Booßen Flur: 1 Mast Nr. 37F - UW gepl.

Lagesystem: UTM Zone 33, ETRS 89
Höhensystem: DHHN92
Kartengrundlage: ALK 07.2015

Blaueintragung entspricht Deckblattänderung
Planfeststellungsgrenze
725 Sortiernummer (intern) für Flurstück mit Rechtserwerb
Tragmast (Neubau)
Tragmast (Bestand)
Abspannmast (Neubau)
Abspannmast (Bestand)
Bestandsmast wird demontiert
Planfeststellung im benachbarten Bundesland

Grenzen :
Land
Reg.Bez.
Kreis
Stadt/Gem.
Gemarkung
Flur
Flurstück
LSG / NSG
WSG

Baufirma	Trassierungsfirma			E.DIS Netz GmbH Langewahler Straße 60 15517 Fürstenwalde/Spree
	LTB Leitungsbau GmbH Friedrich-List-Str. 27 01445 Radebeul			
Revision	Trassierung			Maßstab : 1:2000
Aufg.	Aufg.	08.2016	Walk	
Gez.	Gez.	11.2019	I.Maut	
Gepr.	Gepr.	11.2019	Zimmermann	
Fortführungsoriginal	Bearb.			Benennung
	Gepr.			Rechtserwerbsplan
		Datum	Name	

Zust.	Änderung	Datum	Name
LTB	2.Änderung	10.2025	I.Maut
LTB	1.Änderung	10.2023	I.Maut

e.dis

Urspr.

Zeichnungsnummer: R_HT2001_037F_9999
Blatt: 05
Bl. 05
Ers. f.: Ers. d.: