37F
WA2+0 JE-09

-304.6-

38F
WA3/WE1-4 JE-09

~~-109.7-~~
-110.5-

Portal
UW ~~gepl.~~

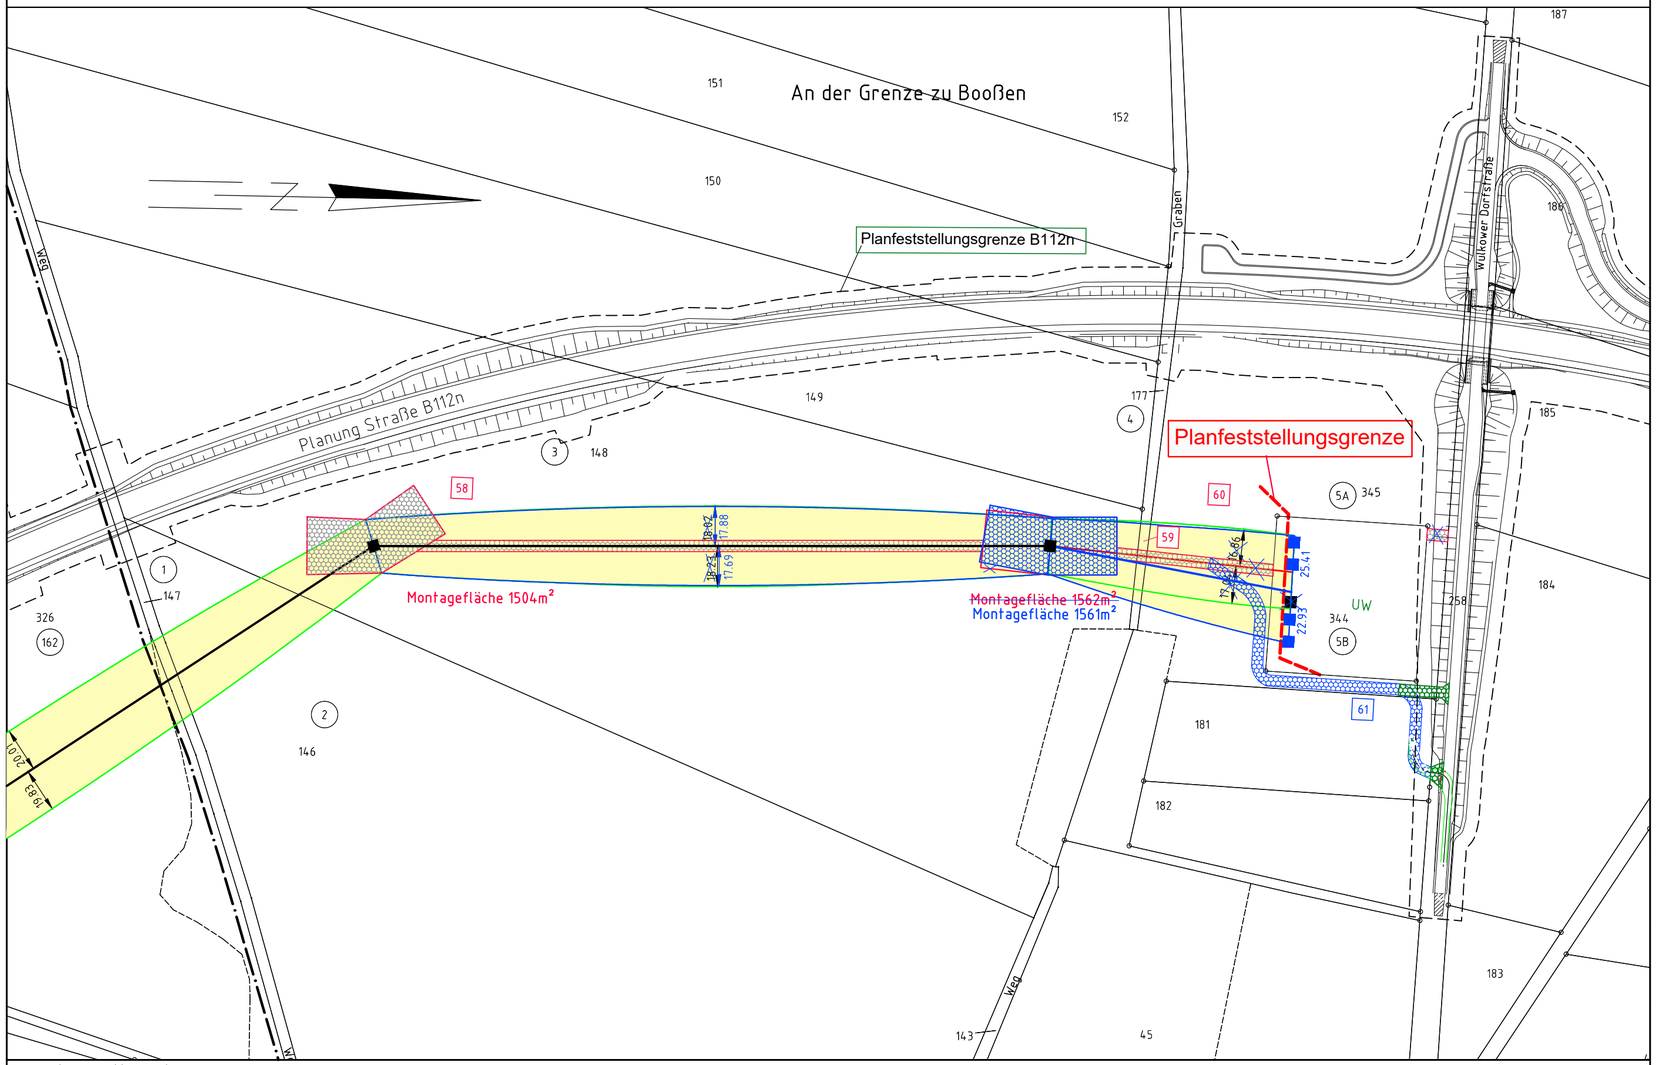

Landkreis
Frankfurt (Oder)
Gemeinde
Frankfurt (Oder)

Landkreis Märkisch-Oderland
Gemeinde Lebus

Gemarkung Wulkow bei Booßen
Flur 1

Gehört zum Planfeststellungsbeschluss
des BGR Az.: 27.2-1-195

110-kV-Trasse HT 2001
Frankfurt Nord - Wulkow

Mast Nr. 37F - Portal

Gemarkung: Wulkow bei Booßen Flur: 1 Mast Nr. 37F - UW gepl.

- private Wege/Straßen
- temporäre Flächen
- Blaueintragung entspricht Deckblattänderung
- Grüneintragung entspricht Deckblattänderung

- 725 Sortiernummer (intern) für Flurstück mit Rechtserwerb
- Tragmast
- Abspannmast
- Bestandsmast wird demontiert
- Planfeststellung im benachbarten Bundesland

Grenzen :
- Land
- Reg.Bez.
- Kreis
- Stadt/Gem.
- Gemarkung
- Flur
- Flurstück
- LSG / NSG
- WSG

Baufirma		Trassierungsfirma: LTB Leitungsbau GmbH, Friedrich-List-Str. 27, 01445 Radebeul	E.DIS Netz GmbH, Langewahler Straße 60, 15517 Fürstenwalde/Spree
Revision		Trassierung	Maßstab : 1:2000
Aufg.		Aufg. 08.2016 Walk	
Gez.		Gez. 11.2019 I.Maut	
Gepr.		Gepr. 11.2019 Zimmermann	
Fortführungsoriginal		Bearb. / Gepr. / Datum / Name	Benennung: Rechtserwerbsplan Zuwegungen
LTB 2.Änderung 10.2025 I.Maut			
LTB 1.Änderung 10.2023 I.Maut			
Zust. Änderung Datum Name		Urspr.	Zeichnungsnummer: RZ_HT2001_037F_9999 Blatt: 05 Bl. 05
			Ers. f.: Ers. d.: